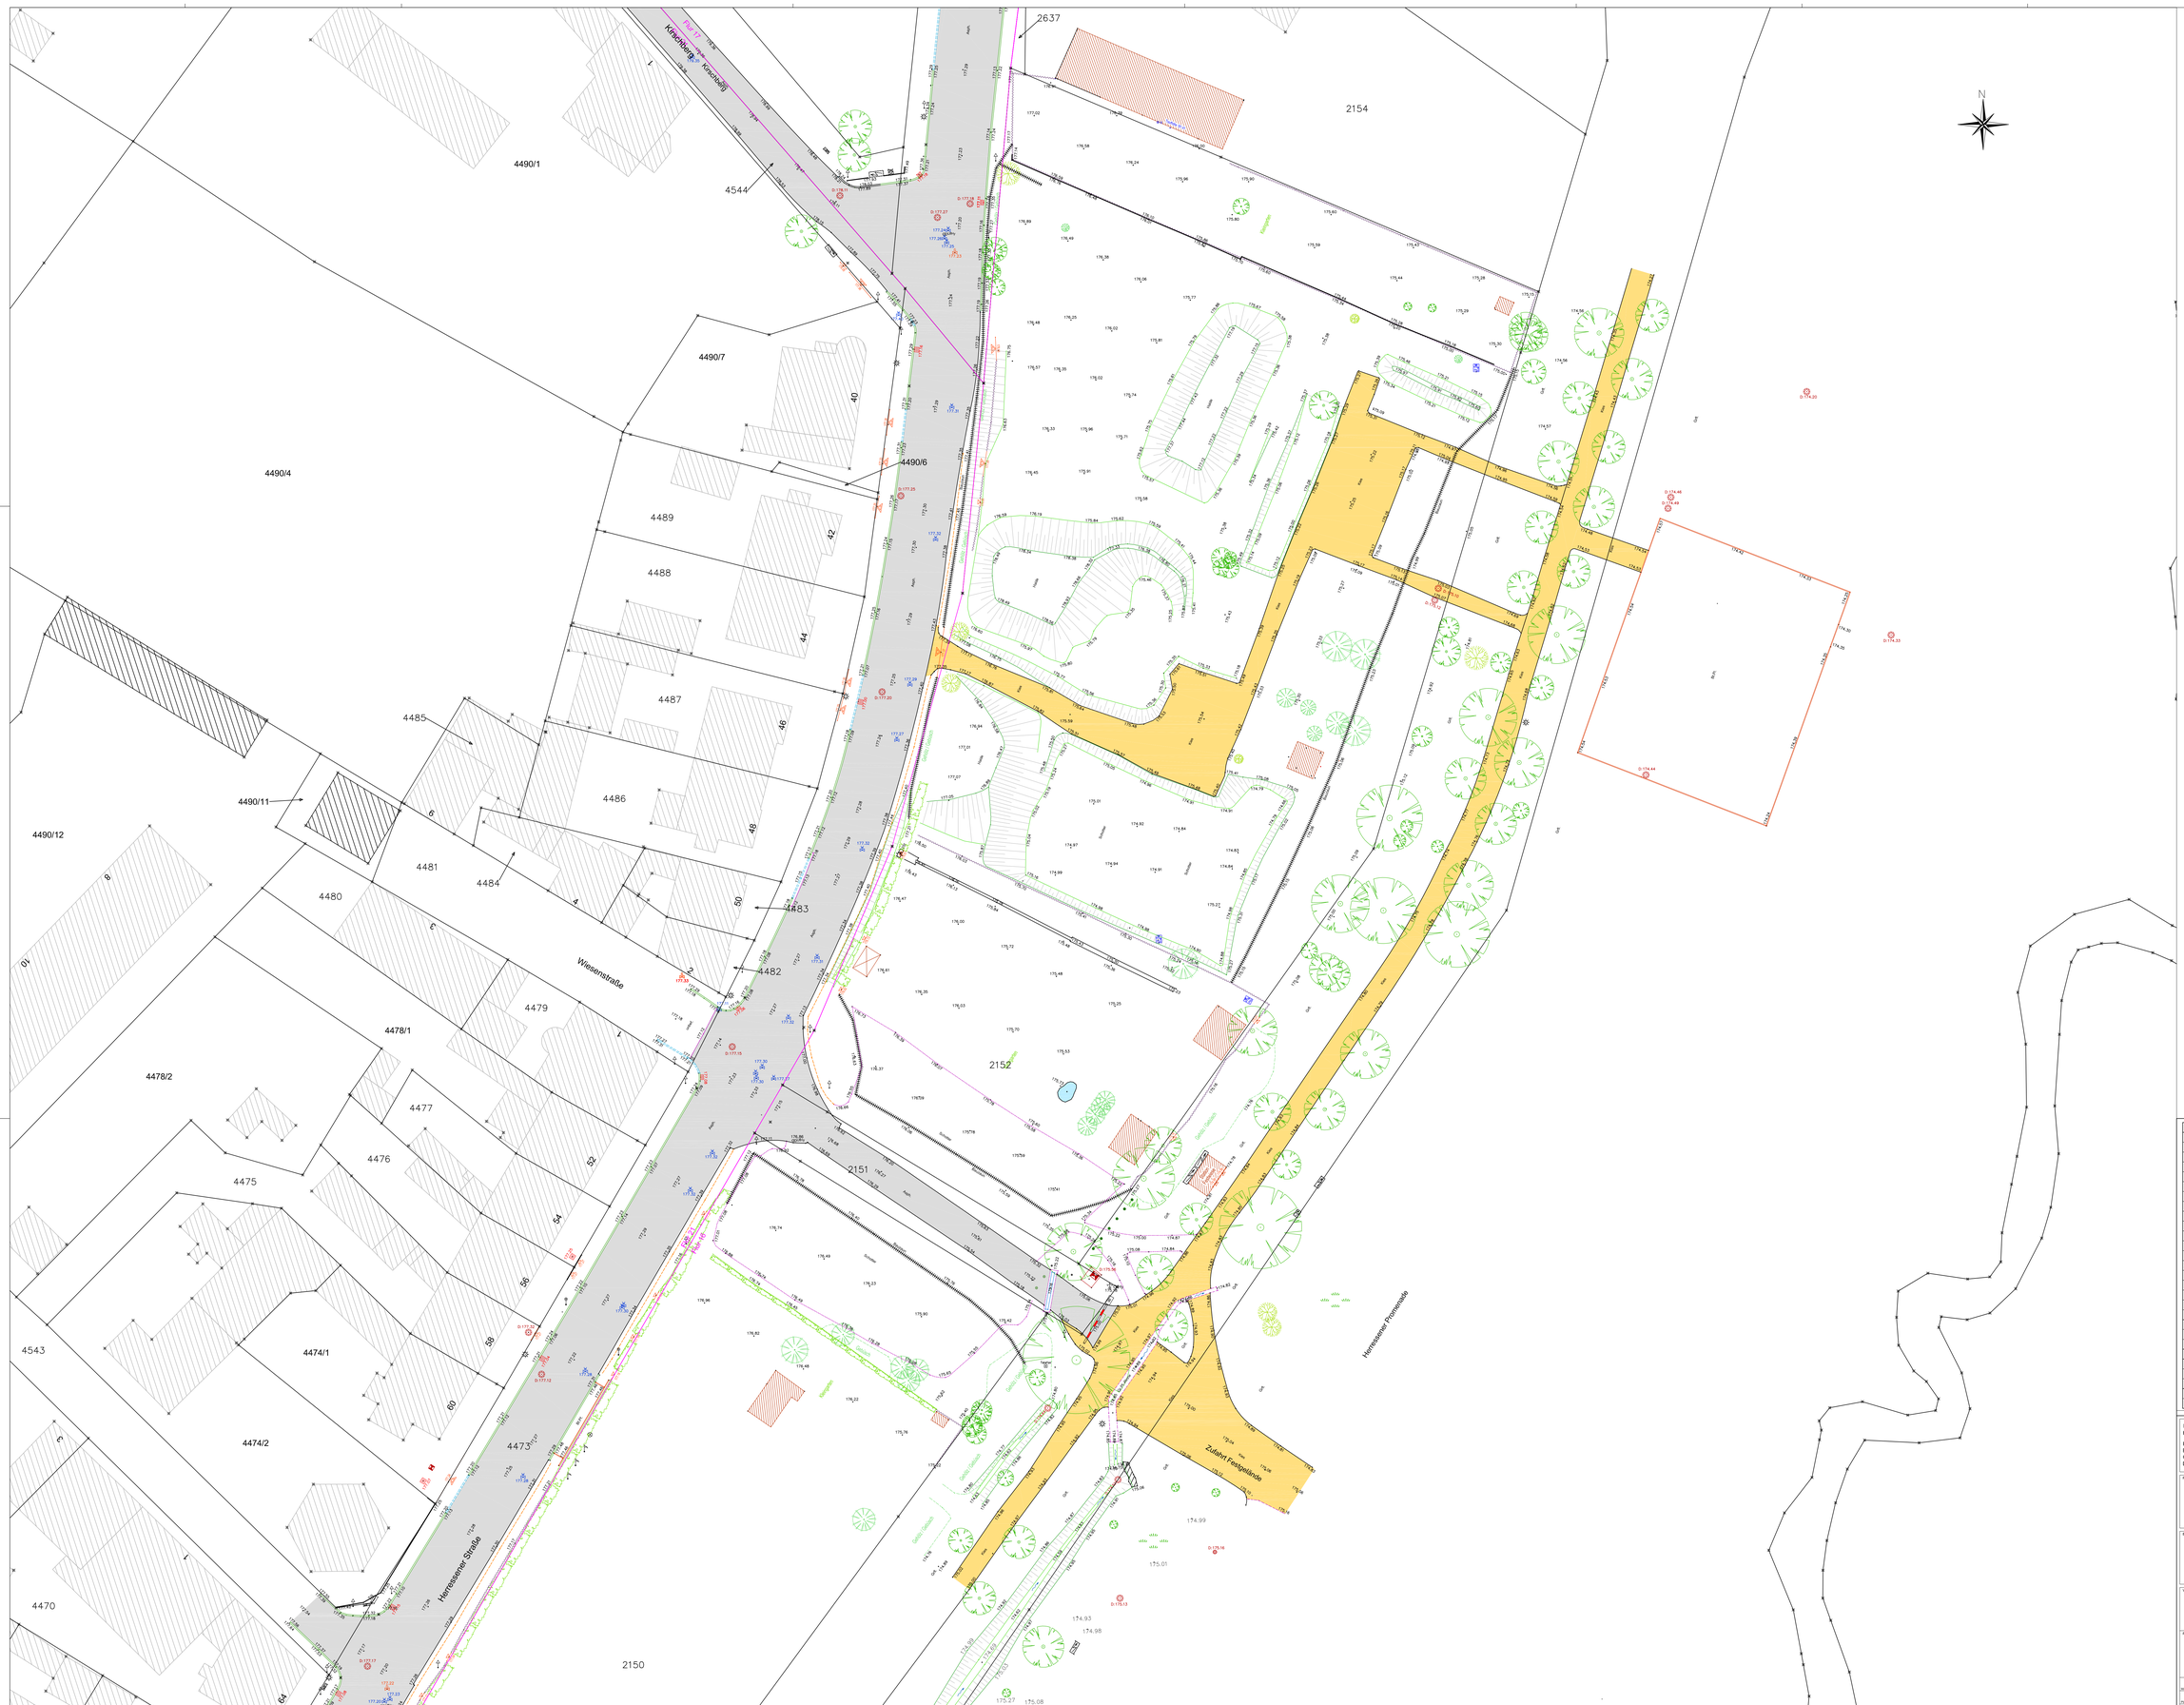

Legende für Lageplan

Wohngebäude pers.	Laubbaum	Stabzaunfeld	Fahrbahnrand
Nebengebäude	Nadelbaum	OG-Grenze	Wegrand unbefestigt
Gewerbliche Nutzung	Sträucher/Hecke/Gebüsch	Wasserschieber	Hochkant
Landliche Nutzung	Baumschule/Weihnachtsbaumkultur	Gasschieber	Tiefkant
Wegangrenzbäume/Allee	Strauch, Busch	Fernmeldeschieber	Bordstein
Parkplatz	Hecke, Gebüsch	Unterflurhydrant	Mulde
Tiefgarage	Gebüschkante	Oberflurhydrant	Zierbeet
Lichtmast	Grünfläche	Schacht (rund)	Graben
Kabelmast		Schacht (eckig)	Stellplatzmarkt
Treppe	Baumstumpf	Straßenkante	Grenzstein
Flurstückgrenze	Schilderpfahl, Mast	Hydrant	Grenzpunkt (neu)
Gebäude Kataster	Verkehrsschild	Betonmast	Grenzpunkt (alt)
Wasser Kataster / Brunnen	Grünstoff	Stahlgittermast	Flurstücksgrenze
Bruchsteinmauer	Hydrosäule	Schutzbuchse	Nutzungsartengrenze
Zaun	Wetterradar	Stromer	Festpunkt
Gasleine	Anzahl, Lfm	Pumpe / Wasserhäuschen	Grenzpunkt gefunden
Gitterm. Tür	Antriebsrichtung	Schranke	
Eingang, Tür	Fahrtrichtung	Schrankenanlage	Behelfsvermarkung
20kV Kabelgraben	Pfeiler	UKW-Mast	Rpl Rasenpfahl
Fahrbahnkante	Poller / Absperrpoller	UKW	Sch Schichte
Böschung	Papierkorb / Mülleimer	Denkmal	Asph Asphalt
Mauer	Signalisationsmast	Denkmale	B Beton
Hochspannungsleitung	Schilderbrückenmast	Bäume	GLPL Grünpflanze
Straßenrandlauf	Parken	Laubbäume	BLPL Betonpflaster
Stahlzaun/Lauf	Kabelkreuzkasten	Laubbäume	BAPL Betonplatten
Entwässerungsgraben	Verkehrsschein Wasser	Wasserbaustein	GrR Grünfläche
Abdeckung	Verkehrsschein Gas	Wasserabgang / Entwässerungsgraben	Parkplatz Straßenbau
Höhenangabe in m ü. NHN 0.784.75	Verkehrsschein Post		Gewässer

Lagebezug: ETRS 89 / DREF 91 (Realisierung 2016)
Höhenbezug: DHHN 2016 NHN

Die Grenzen sind aktueller Stand der automatisierten Liegenschaftskarte.
Bei Grenz- bzw. grenznaher Bebauung empfehlen wir eine amtl. Grenzfeststellung.
Die digitalen Grenzen dürfen nur für dieses Projekt verwendet werden.

VERMESSUNG
Ingenieurbüro für Vermessung
Dipl.Ing. (FH) Diana Kölling
Brauhof 5
99510 Apolda

BAUHERR
ID Immobiliendienstleistungen GmbH
Gerichtsweg 2
99510 Apolda

VORHABEN
Apolda
Herressener Straße, Flur 19, Flst.Nr. 2152
An der Herressener Promenade

PLANBEZEICHNUNG
Entwurfsvermessung

MAßSTAB	1 : 250	AUFTRAGSNUMMER	2019-124
PLANFORM	841 x 1189 A0	BEARBEITER	Kölling T.
DATUM	05.11.2019	PRÜFER	Kölling D.

BLATT NR. 1